


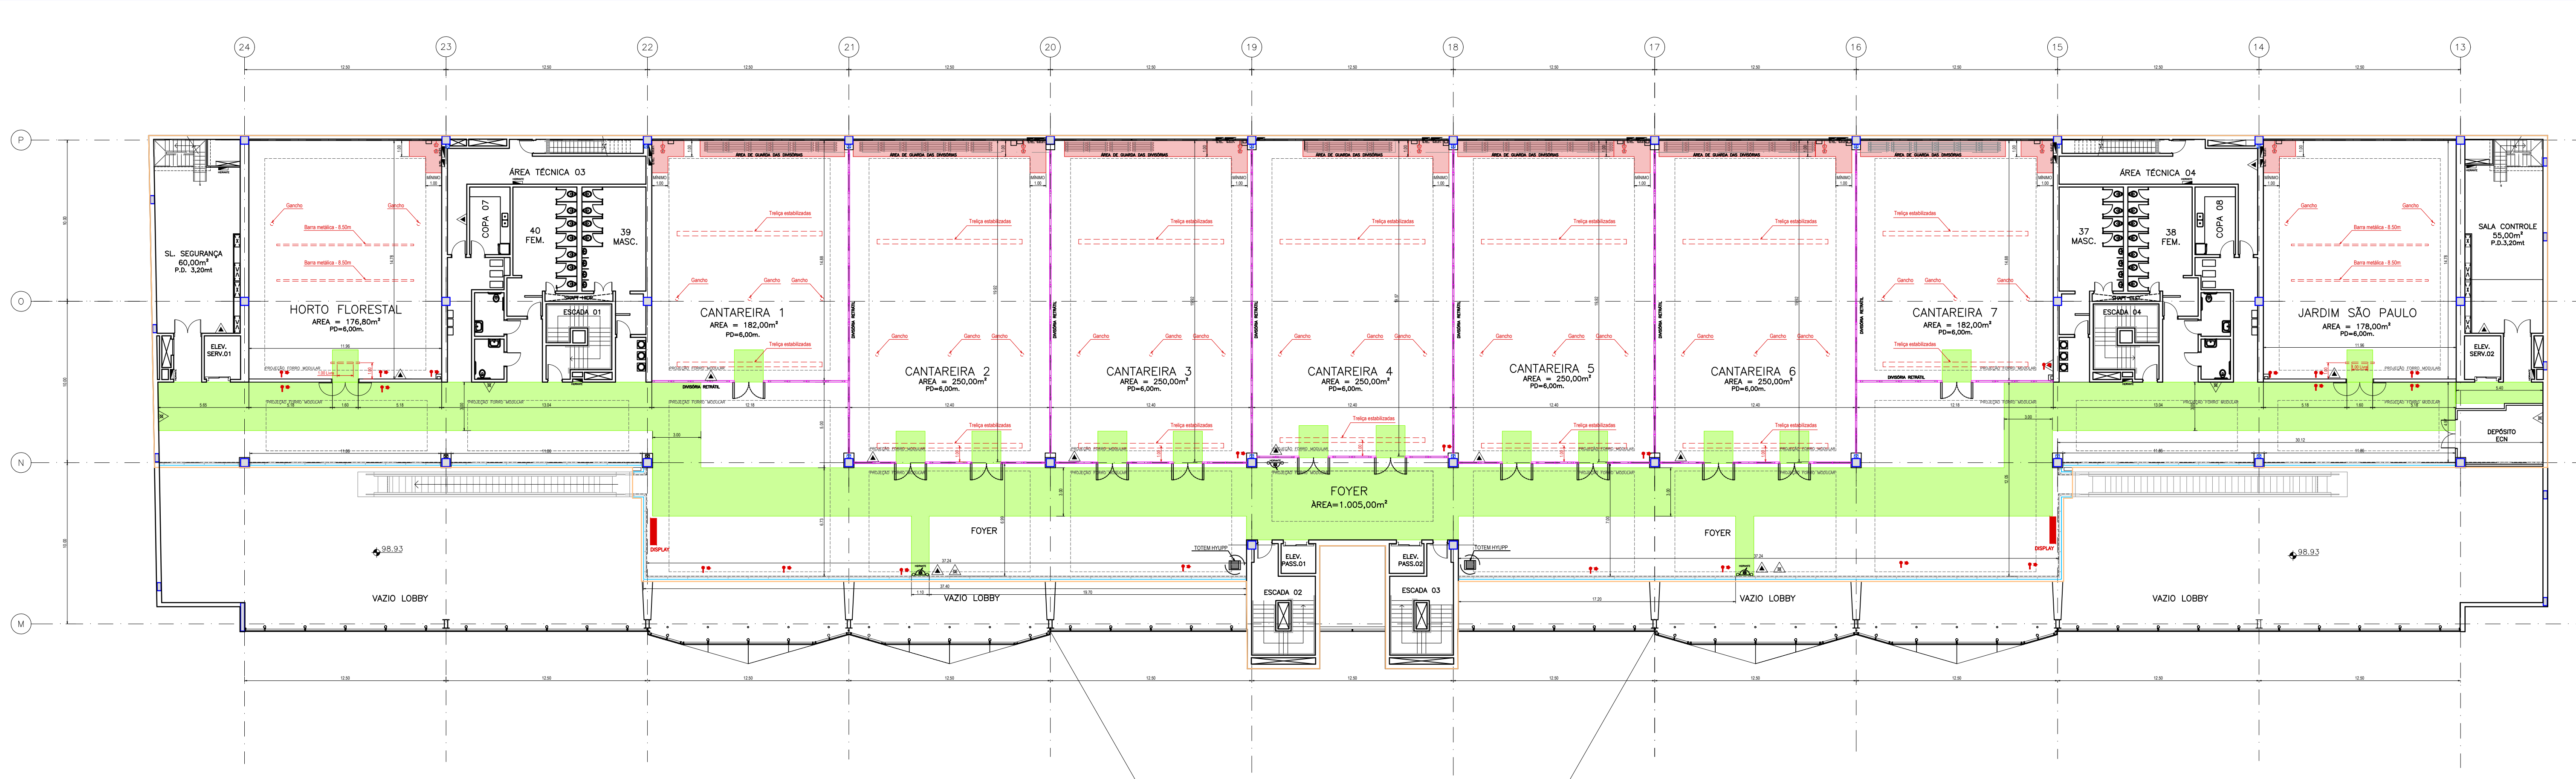

CENTRO DE CONVENÇÕES
PLANTA 2º PAVIMENTO – NÍVEL 110.33

OBSERVAÇÕES

- Todas as estruturas devem ser autoportantes, não sendo permitido fixar nenhum equipamento ou objeto no forro, paredes, divisórias, trilho das divisórias ou piso;
- Não é permitido utilizar os trilhos da divisória;
- Deve ser enviado ART ou RRT de projeto e montagem de todas as estruturas montadas;
- Deve ser enviado ART das instalações elétricas e a demanda de energia em kVA;
- Não é permitido obstruir os quadros de energia das salas, deve ser mantido um corredor de acesso de no mínimo 1,00metro
- Todas as montagens devem ter no maximo 5,50mts de altura e totalmente autoportante;
- Para utilização de tecido devera possuir característica antichama, e deve ser enviado laudo de ignifugação + ART;
- Não é permitido obstruir os hidrantes ou seus respectivos equipamentos, como mangueira, registro, caixa, sinalização ou botoeira;
- Todas as montagens na área junto ao guarda corpo do Foyer devera ser executada somente nos horarios das 23:00 as 06:00hs
- Não é permitido qualquer tipo de montagem ou intervenção no Foyer sem a aprovação do Expo Center Norte

TOTAL AUDITÓRIOS	1.970,00 m²
ÁREA FOYER	1.005,00 m²

Divisórias retrateis nos eixos 16 , 17 , 18 , 19 , 20 e 21
* O limite do andar é de 1600 pessoas

LEGENDA GERAL	
	ROTA DE FUGA - ÁREA NÃO EDIFICANTE
	ACESSO QUADROS (ÁREA NÃO EDIFICANTE)
	EXTINTOR GÁS CARBÔNICO (CO2) 6kg
	EXTINTOR ÁGUA PRESSURIZADA 10L
	HIDRANTE (ABRIGO-EQUIPAMENTOS)
	TOMADA BAIXA TIPO STECK 5 PINOS (FÊMEA) 32A - 3F+N+T
	TOMADA BAIXA TIPO STECK 5 PINOS (FÊMEA) 63A - 3F+N+T
	QUADRO DE ENERGIA

ÁREA CARPETE	3.081,00 m²
DIVISÓRIA	196,46ml - 1.178,76m²

05	ATUALIZAÇÃO GERAL 2024 -- INSTALAÇÕES EXISTENTES	THAIS	01/02/24
04	AS BUILT -- BARRAS METÁLICAS E GANCHOS AÉREOS	VICTOR	10/05/22
03	INCLUSÃO ROTA DE FUGA	RODRIGO	16/08/17
02	REVISÃO GERAL	RODRIGO	01/04/11
01	ALTERAÇÃO FOYER -- AUMENTO DE ÁREA	RODRIGO	29/12/08
Nº	ALTERAÇÃO REVISÃO	DESENHO	DATA



CENTER NORTE

PROJETO: EXPO CENTER NORTE

LOCALIZAÇÃO: RUA JOSÉ BERNARDO PINTO, 333 - VILA GUILHERME

DISCRIMINAÇÃO:

PROJETO ARQUITETÔNICO

Centro de Convenções: 2º Pavimento

ESCALA: 1:200	DESENHO: PROJETOS	DATA: 01/02/2024	REVISÃO: 05
CENTER NORTE S. A.			
CONTRUÇÃO, EMPREENDIMENTOS, ADMINISTRAÇÃO E PARTICIPAÇÃO/ TRAVESSA CASALBUONO Nº 120			

02