


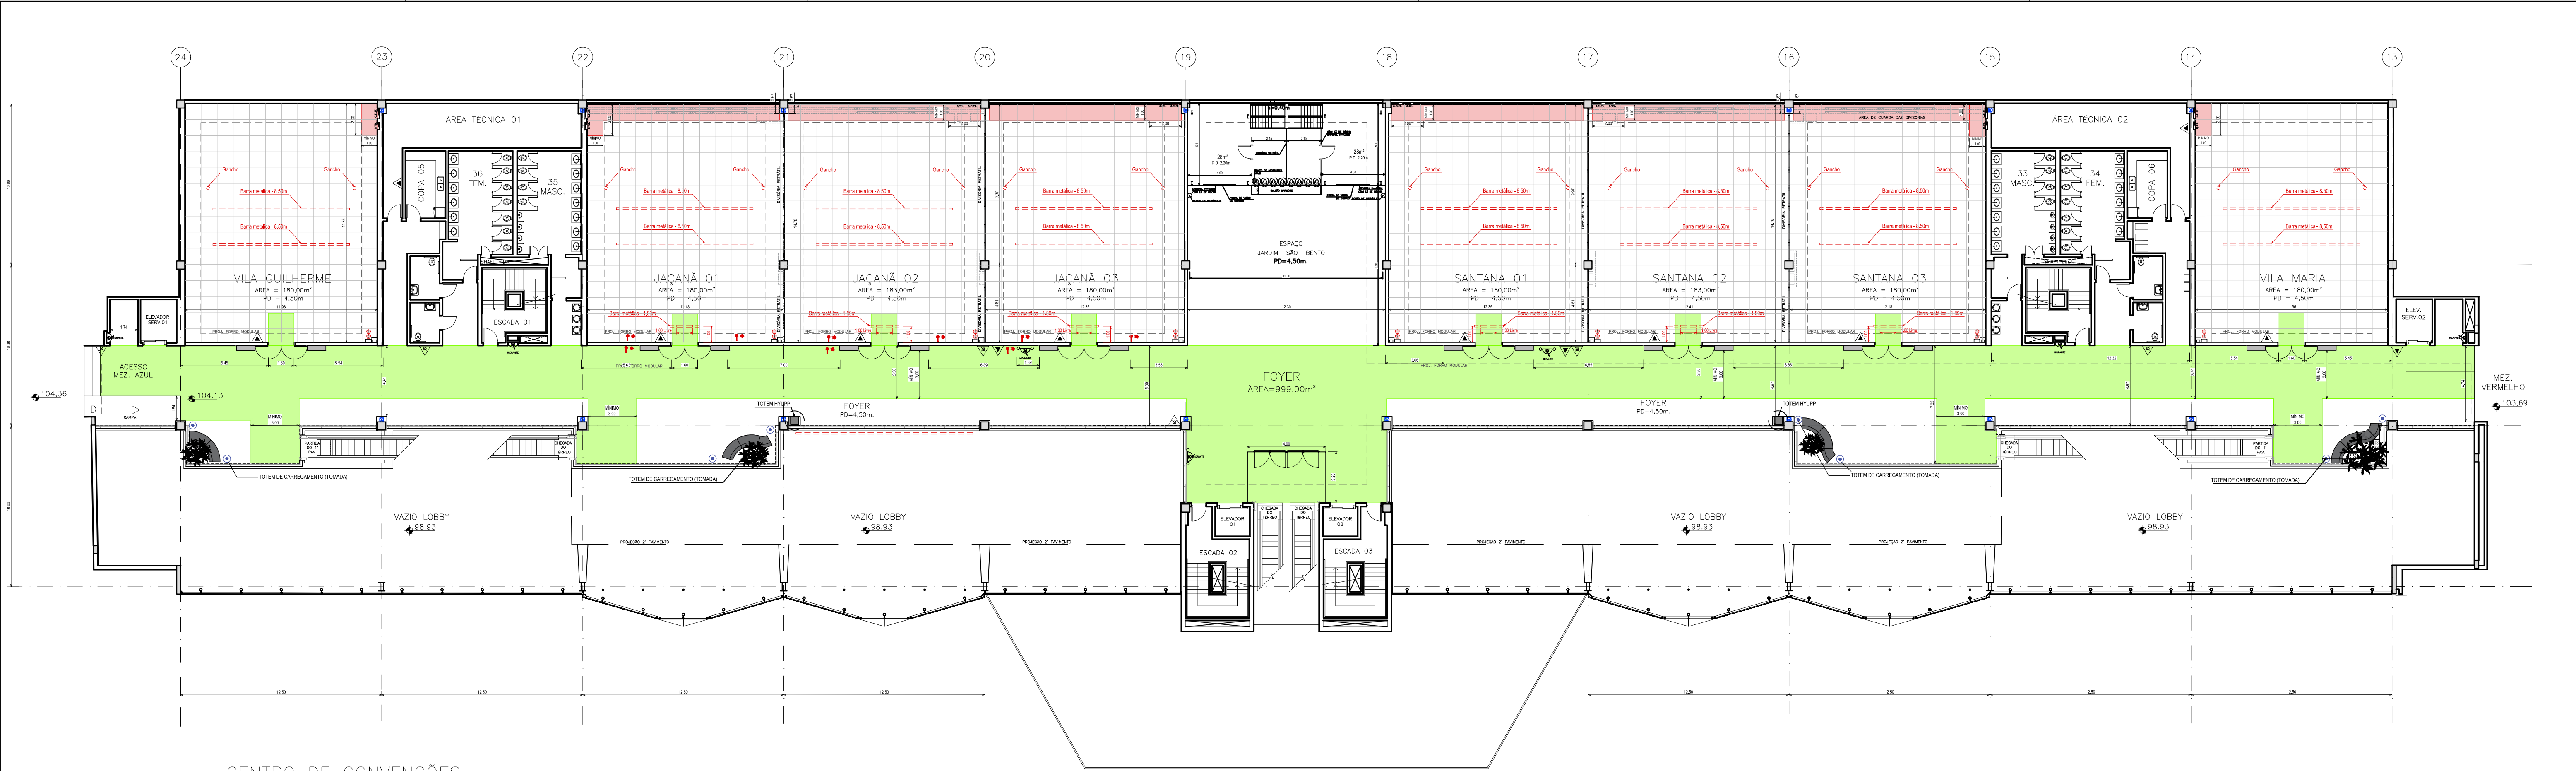

CENTRO DE CONVENÇÕES
PLANTA 1º PAVIMENTO - NÍVEL 104.13

OBSERVAÇÕES

- Todas as estruturas devem ser autoportantes, não sendo permitido fixar nenhum equipamento ou objeto no forro, paredes, divisórias, trilho das divisórias ou piso;
- Não é permitido utilizar os trilhos da divisória;
- Deve ser enviado ART ou RRT de projeto e montagem de todas as estruturas montadas;
- Deve ser enviado ART das instalações elétricas e a demanda de energia em kVA;
- Não é permitido obstruir os quadros de energia das salas, deve ser mantido um corredor de acesso de no mínimo 1,00metro
- Todas as montagens devem ter no maximo 4,00mts de altura e totalmente autoportante;
- Para utilização de tecido devera possuir característica anti-chama, e deve ser enviado laudo de ignifugação + ART;
- Não é permitido obstruir os hidrantes ou seus respectivos equipamentos, como mangueira, registro, caixa, sinalização ou botoeira;
- Todas as montagens na área junto ao guarda corpo do Foyer devera ser executada somente nos horarios das 23:00 as 06:00hs
- Não é permitido qualquer tipo de montagem ou intervenção no Foyer sem a aprovação do Expo Center Norte.

LEGENDA GERAL	
	ROTA DE FUGA - ÁREA NÃO EDIFICANTE
	ACESSO QUADROS /ÁREA NÃO EDIFICANTE
	EXTINTOR GÁS CARBÔNICO (CO2) 8kg
	EXTINTOR ÁGUA PRESSURIZADA 10L
	HIDRANTE (ABRIGO+EQUIPAMENTOS)
	1 TOMADA BAIXA TIPO STECK 5 PINOS (FÊMEA) 32A - 3F+N+T
	2 TOMADA BAIXA TIPO STECK 5 PINOS (FÊMEA) 63A - 3F+N+T
	QUADRO DE ENERGIA

ÁREA CARPETE.....1.510,00 m²
DIVISÓRIA.....246,06m²

07	ATUALIZAÇÃO GERAL 2024 - INSTALAÇÕES EXISTENTES	VICTOR	03/01/2024
06	AS BUILT - BARRAS METÁLICAS E GANCHOS AÉREOS	VICTOR	10/05/2022
05	CRENCIAMENTO ESPAÇO S. BENTO	RODRIGO	27/08/2018
05	ESCADAS ROLANTES + PORTAS DE ACESSO CENTRAL	RODRIGO	27/08/2018
04	INCLUSÃO DA ROTA DE FUGA	RODRIGO	16/08/2017
Nº	ALTERAÇÃO	REVISÃO	DESENHO DATA
PROJETO: EXPO CENTER NORTE			DESENHO Nº
LOCALIZAÇÃO: RUA JOSÉ BERNARDO PINTO, 333 - VILA GUILHERME			01
DISCRIMINAÇÃO: PROJETO ARQUITETÔNICO Centro de Convenções: 1º Pavimento			
ESCALA: 1:200	DESENHO: PROJETOS	DATA: 03/01/2024	REVISÃO: 07
CENTER NORTE S. A. CONTRUÇÃO, EMPREENDIMENTOS, ADMINISTRAÇÃO E PARTICIPAÇÃO/ TRAVESSA CASALBUONO Nº 120			